


Zufahrt möglich

Showroom mit WC's

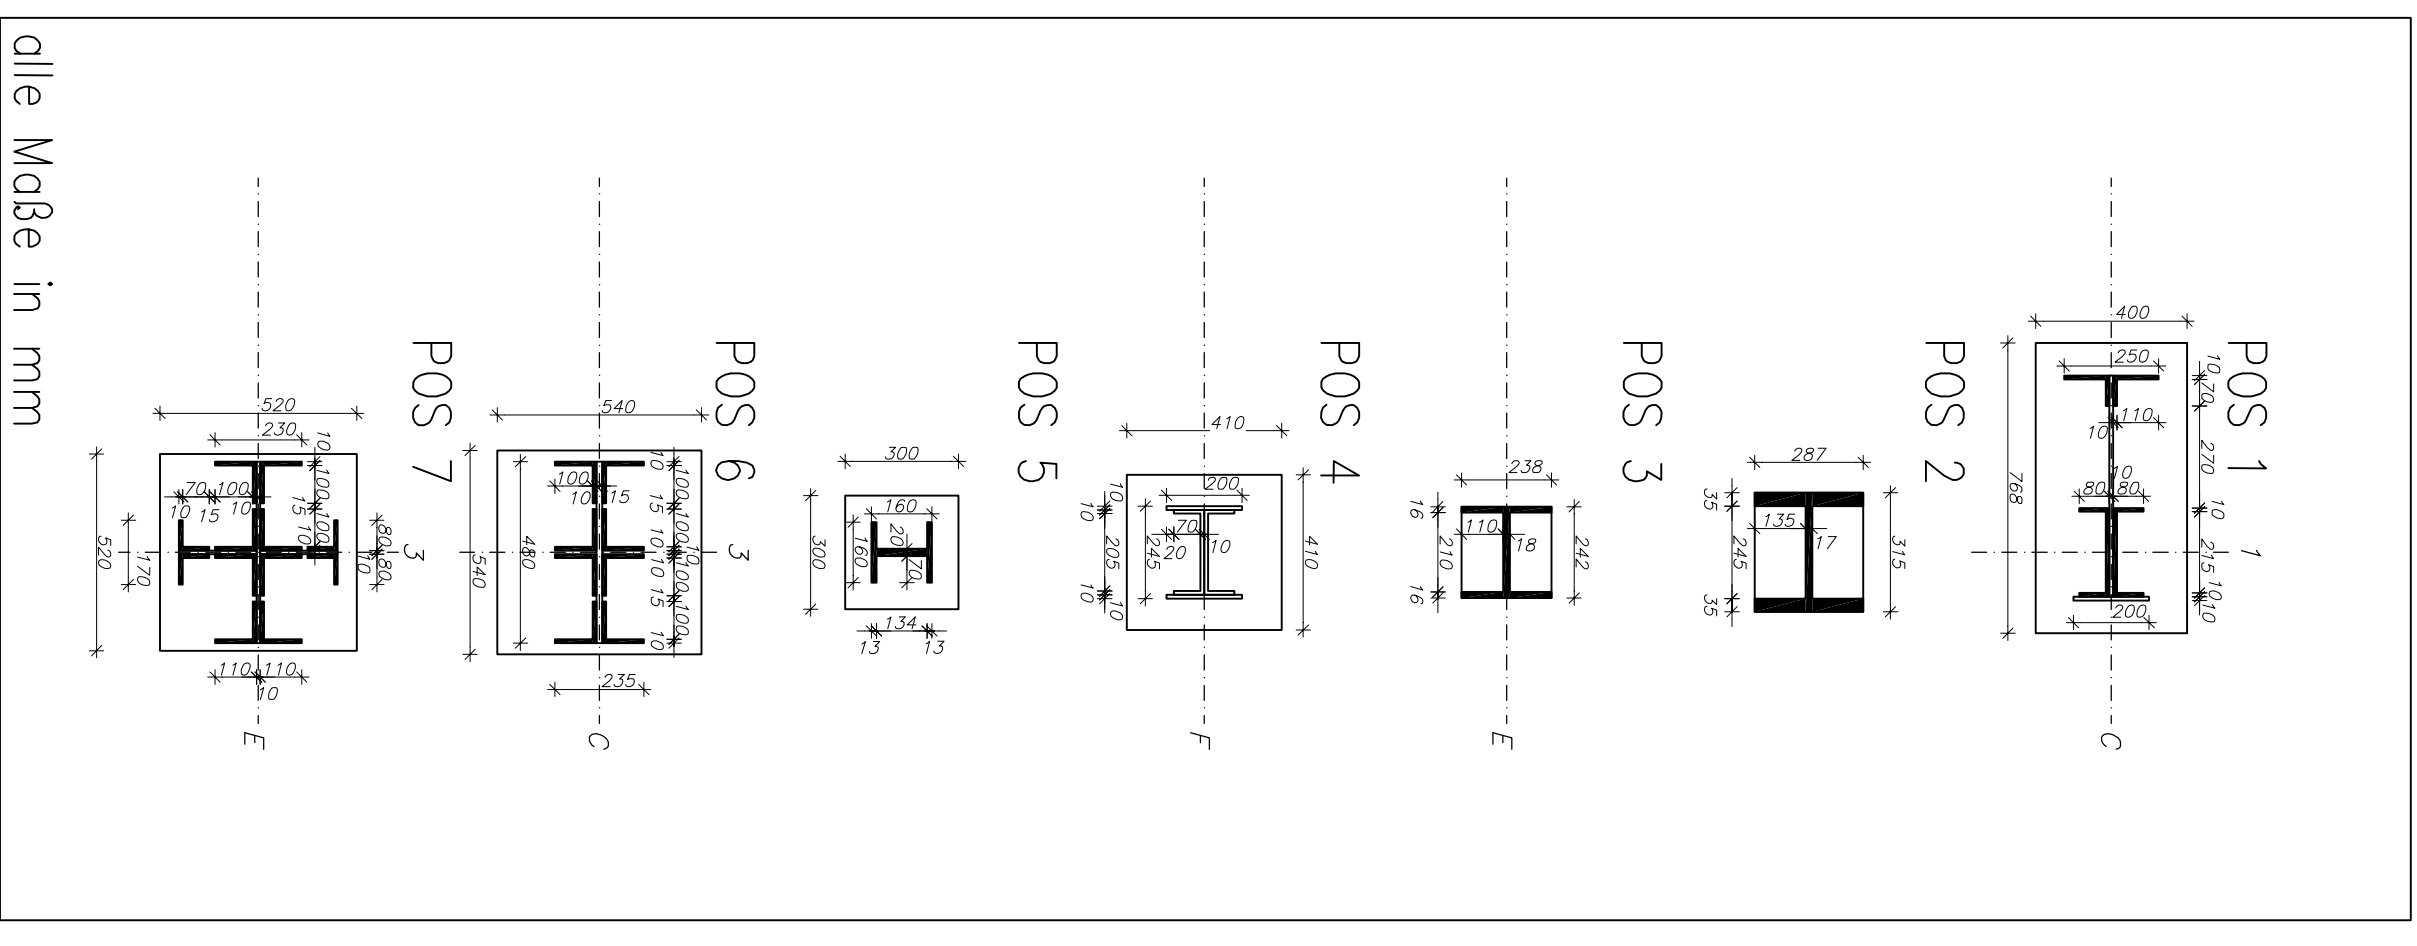

M=1:20

ANMERKUNG:
 Nach einem Rückbau von Einbauten oder anderer Bauteile sind die Maße bauseits zu kontrollieren. Änderungen oder Ergänzungen sind unverzüglich an die zuständige Bauleitung zu melden. Lage und Bezeichnung der "Neuen" Gebäudeteile wurden aus einer Vorlage des Ing.-Büro SIEBENSON & BRÄCHER GbR übernommen.

INDEX	ANMERKUNG	GEFERRT:
1	Grundriss	13.01.2011
2	Ergänzung Höhenrissen, Achsen	26.01.2011
3	Zusatzfenster	11.02.2011
4	Sitzfenster	03.03.2011

± / - 0,00 = 536,255m UNN

BAUVORHABEN: AW Neuaubing, Aureis
 AUFTRAGSNUMMER: V7287/02 M=1:250
 GEMARKUNG: Aubing
 PLAN: Bestandsplan Erdgeschoss PLAN NR.: B2.4
 GRABSEN: Nov. 2010 Mrz., Km. [GEFERRT: 13.01.2011 RAB]

Friedrich & Sohn
 Vermessungs-
 Bauingenieur-
 und
 Architekten-Gesellschaft
 Rosenzweig 25
 80335 München
 Tel.: 089 / 699 11 55, Fax: 089 / 699 31 62, e-Mail: Bf@friedrich-und-sohn.de